


PÔDORYS 1NP

Potrubný ventilátor pre odvetranie miestností 012a, 014a, 014

vstupné dvere so sklopným nadsvetlíkom

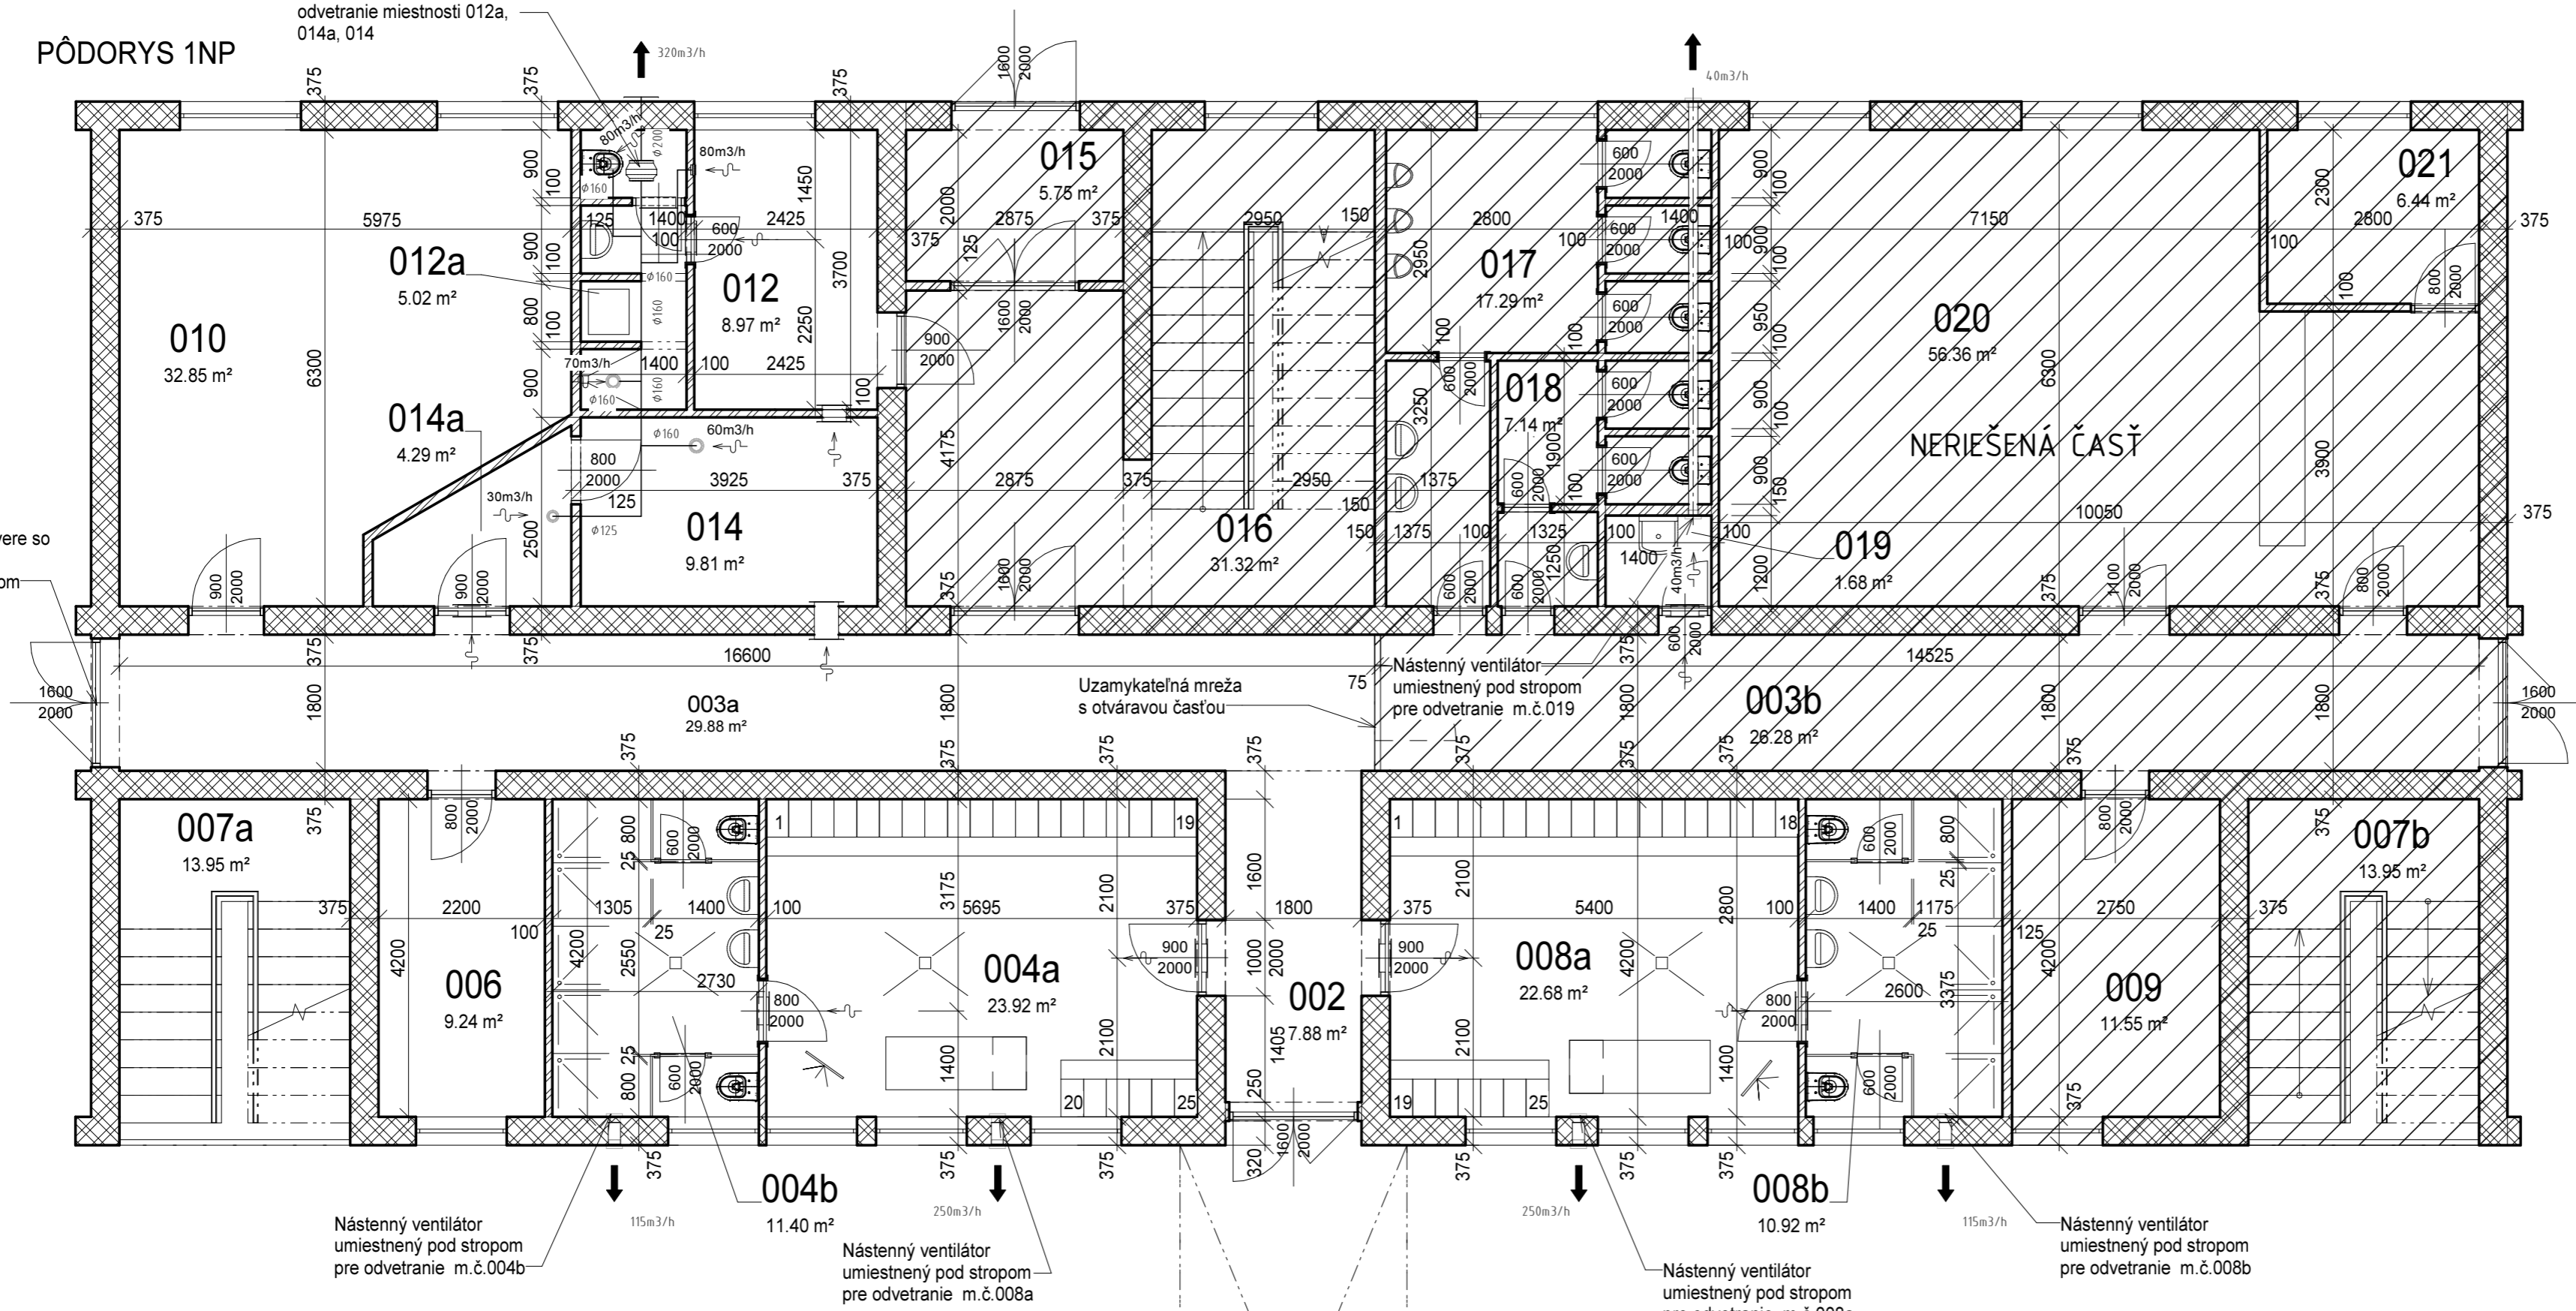

Výpis miestností 1.NP

Ozn.	Názov miestnosti	Plocha	Povrchová úprava podláh	Povrchová úprava stien a stropov	Poznámka
001	Prestrešenie vstupu hráčov	22.48 m ²			
002	Zádverie	7.88 m ²	existujúca podlaha	existujúca	
003a	Chodba	29.88 m ²	existujúca podlaha	existujúca	
003b	Chodba	26.28 m ²	existujúca podlaha	existujúca	
004a	Šatňa domáci	23.92 m ²	umývateľná podlaha	omietka, maľba	
004b	Hygiena domáci	11.40 m ²	Keramická dlažba	keramický obklad, v=2,0m omietka, maľba	
006	Ošetrovňa	9.24 m ²	existujúca podlaha	omietka, maľba	
007a	Schodisko	13.95 m ²	existujúca podlaha	existujúca	
007b	Schodisko	13.95 m ²	existujúca podlaha	existujúca	
008a	Šatňa hostia	22.68 m ²	umývateľná podlaha	omietka, maľba	
008b	Hygiena hostia	10.92 m ²	keramická dlažba	keramický obklad, v=2,0m omietka, maľba	
009	Sklad bufet	11.55 m ²	existujúca podlaha	existujúca	
010	Press room - zasadačka	32.85 m ²	existujúca podlaha	omietka, maľba	
012	Miestnosť pre rozhodcov	8.97 m ²	existujúca podlaha	omietka, maľba	
012a	Hygiena rozhodcovia	5.02 m ²	Keramická dlažba	keramický obklad, v=2,0m omietka, maľba	
014	Sklad športového náradia	9.81 m ²	existujúca podlaha	omietka, maľba	
014a	Technická miestnosť	4.29 m ²	existujúca podlaha	omietka, maľba	
015	Zádverie	5.75 m ²	existujúca podlaha	existujúca	
016	Schodisko	31.32 m ²	existujúca podlaha	existujúca	
017	Hyg.zariad.muži	17.29 m ²	existujúca podlaha	existujúca	
018	Hyg.zariad.ženy	7.14 m ²	existujúca podlaha	existujúca	
019	Upratovačka	1.68 m ²	existujúca podlaha	existujúca	
020	Spoločenská miestnosť	56.36 m ²	existujúca podlaha	existujúca	
021	Sklad	6.44 m ²	existujúca podlaha	existujúca	
Grand total		391.05 m ²			

Prestrešenie vstupu hráčov na ihrisko

Oplotenie ihriska

LEGENDA :

- NERIEŠENÁ ČASŤ
- ODVODNÝ TANIEROVÝ VENTIL
- SMER PRÚDENIA VZDUCHU A MNOŽSTVO VZDUCHU
- DVERNÁ MRIEŽKA

DOKUMENTÁCIA SKUTOČNÉHO VYHOTOVENIA

REVÍZIA DŇA 09.11.2016

HLAVNÝ INŽINIER PROJEKTU	Ing. Miroslav Stolárík	Stavba odA poZ, s.r.o. www.stavba-az.sk Thurzova 16A, Martin 036 01, SR +421 911 260 825, office@stavba-az.sk	
ZODPOVEDNÝ PROJEKTANT	Ing. Miroslav Stolárík		
VYPRACOVAL	Ing. Martina Jurčíková		
KONTROLOVAL			
INVESTOR:	Obec Žabokreky	FORMÁT	A2
MIESTO STAVBY:	Žabokreky	DÁTUM	10/2016
NÁZOV STAVBY:	Stavebné úpravy - ihrisko FK Žabokreky	ÚČEL	DSV
		MIERKA	1 : 75
		Č. ZÁKAZKY	
		REVÍZIA	
OBSAH VÝKRESU:	Pôdorys 1NP	Č. VÝKRESU	SA-01
PROFESIA:	Stavebná časť		